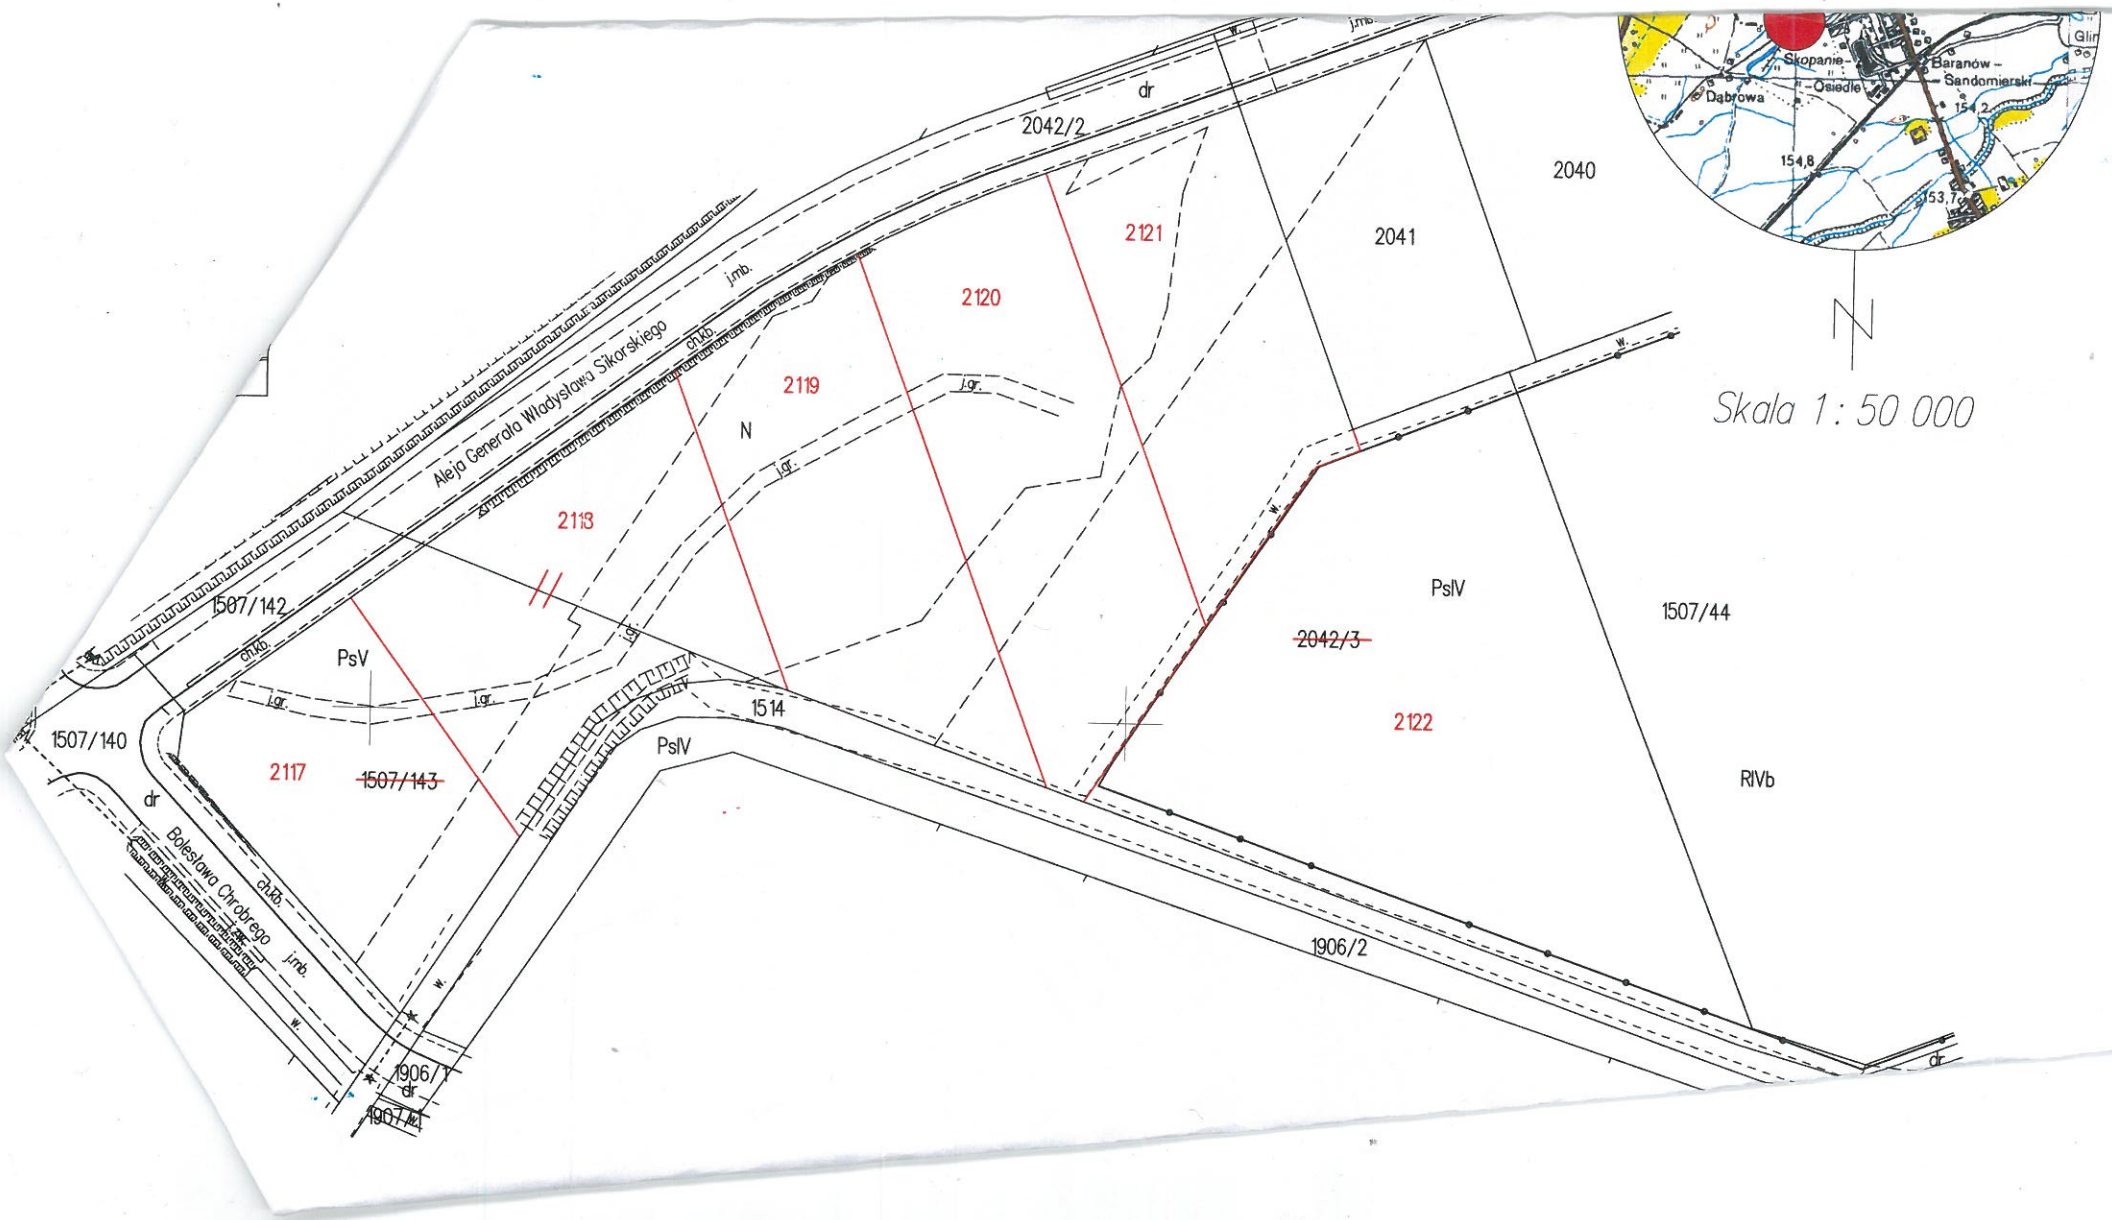
Skala 1 : 50 000
Aleja Generała Władysława Sikorskiego
Bolesława Chrobrego
dr
j.mb.
chk.
j.gr.
w.
N
2042/2
2040
2041
2121
2120
2119
2118
2117
2122
~~2042/3~~
~~1507/143~~
1507/142
1507/140
1507/44
1514
1906/2
1906/1
~~1907/1~~
PsV
PsIV
RIVb
Skopanie
Osiedle
Dąbrowa
Baranów
Sandomierski
154,8
153,7